




Данный чертёж является исполнительным. Отсутствий нет. Ответственный исполнитель:
Индивидуальный предприниматель Власов А.И.

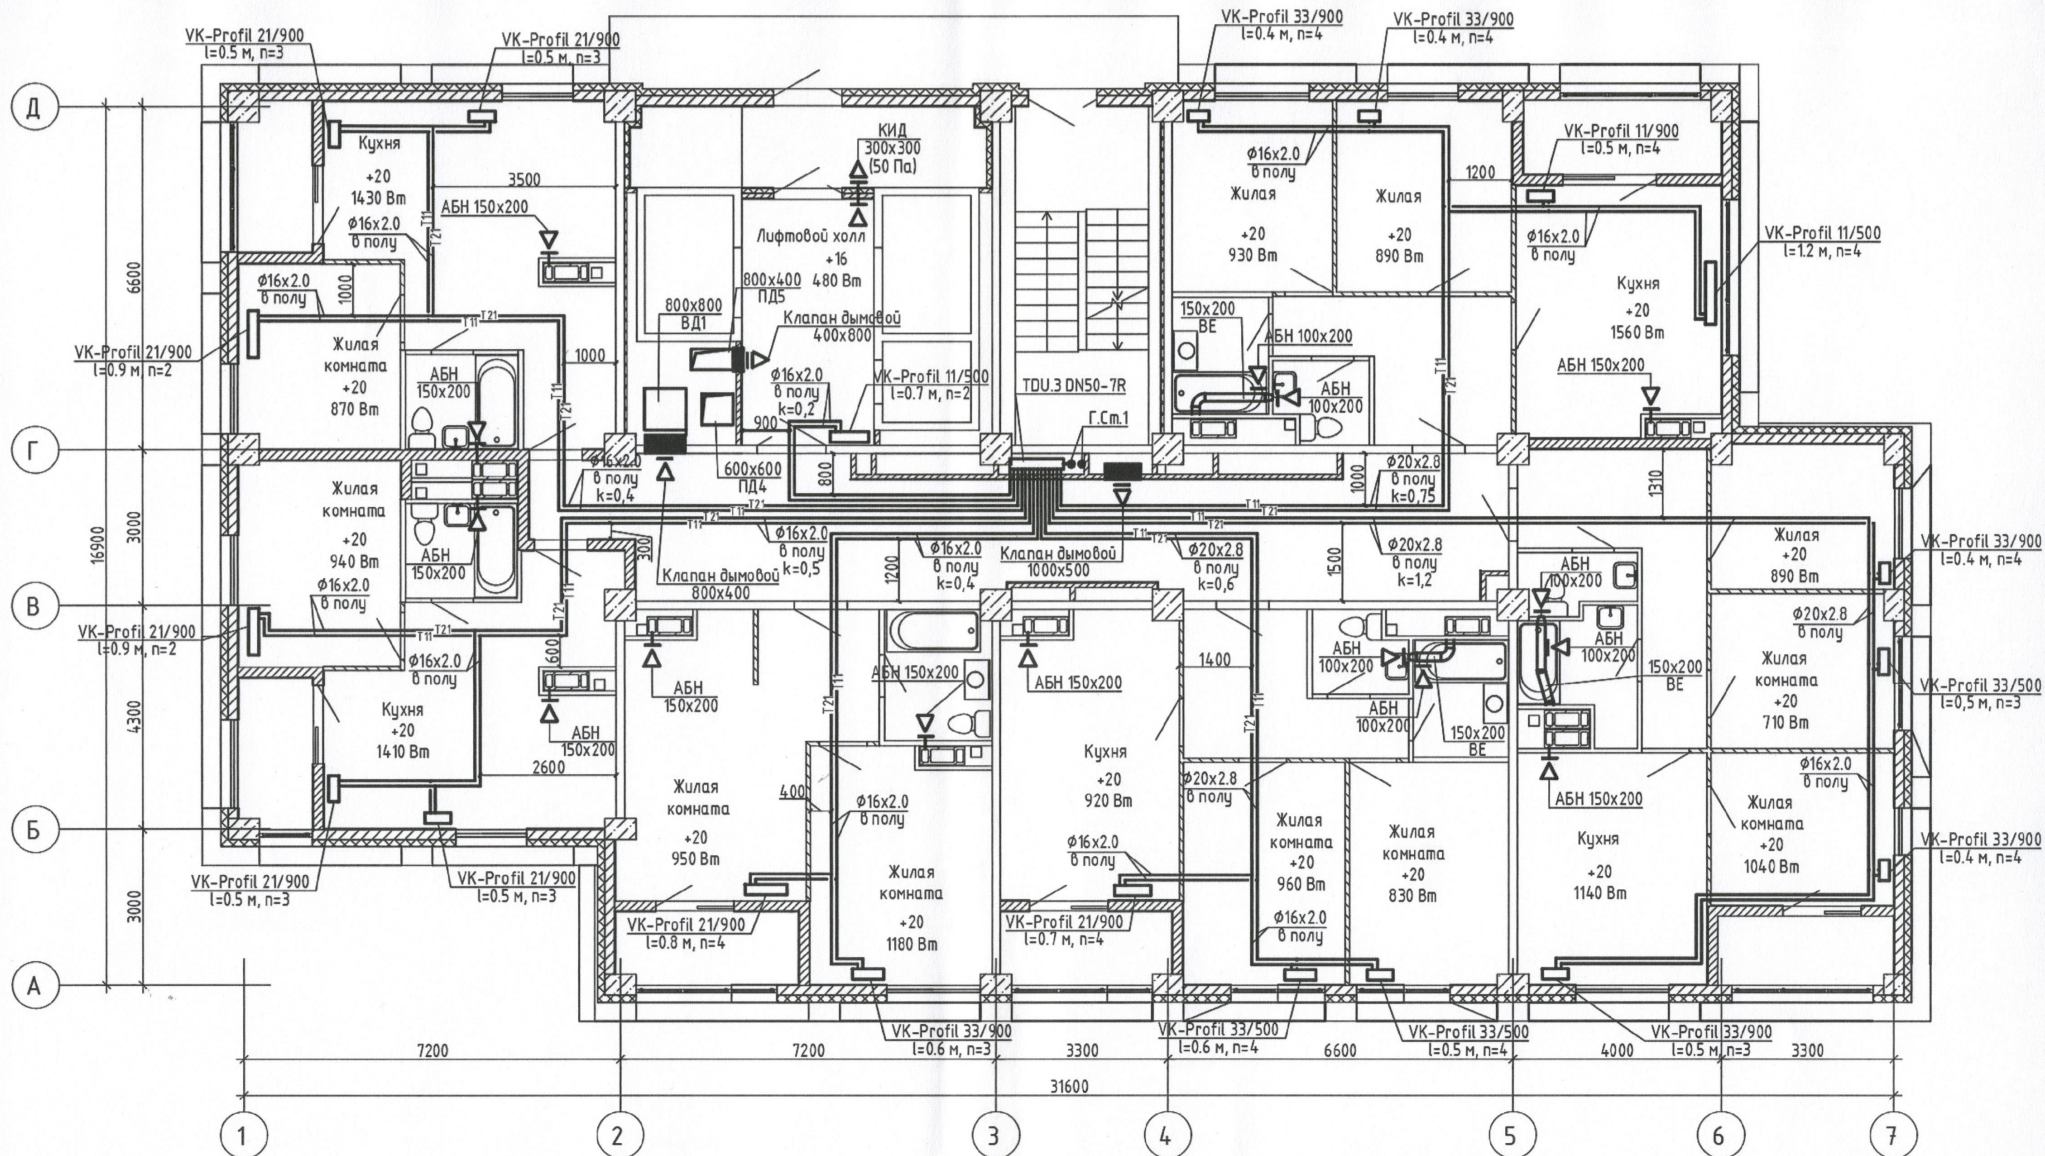

				29-19-6-0В			
				Жилой комплекс в квартале 05_08_020 по ул. Профсоюзная в Ворошиловском районе г. Волгограда. (2-й этап – жилые дома №2, №5, №6, №7 и наземная автостоянка с пристроенным административно-офисным зданием)			
Должность	ФИО	Подпись	Дата	Этап 2.3 – Жилой дом №6			
Вед. инж.	Сиротенко			Исполнительная схема № 11-ОВ		Стадия	Лист
Произв. раб.	Закиров			Отопление.		ИД	14
Произв. раб.	Поздняков			План 10 этажа		Листов	
ИП	Власов			Индивидуальный предприниматель Власов А.И.			