




Данный чертёж является исполнительным. Отступлений нет. Ответственный исполнитель:
Индивидуальный предприниматель Власов А.И.

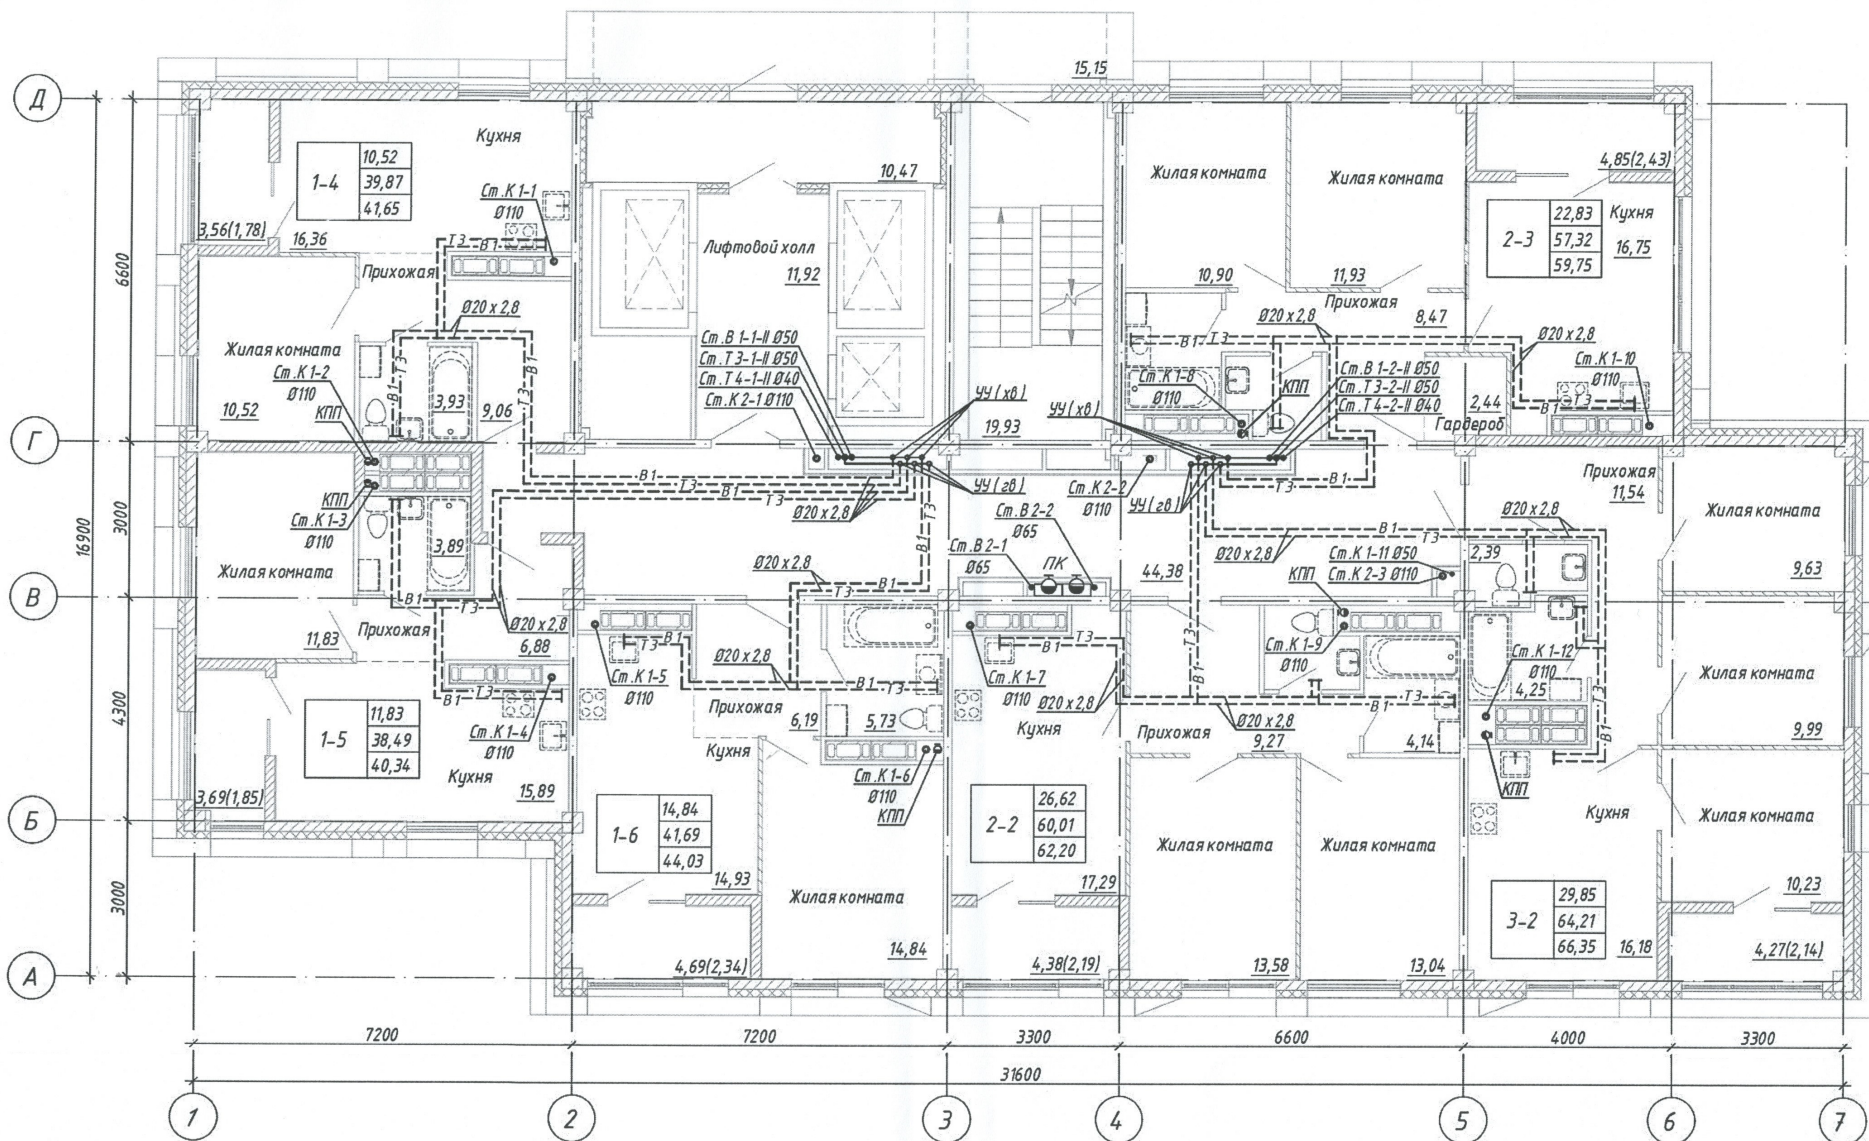

						29-19-6-ВК			
						Жилой комплекс в квартале 05_08_020 по ул. Профсоюзная в Ворошиловском районе г. Волгограда. (2-й этап - жилые дома №2, №5, №6, №7 и наземная автостоянка с пристроенным административно-офисным зданием)			
Должность	ФИО	Подпись	Дата				Стадия	Лист	Листов
Вед. инж.	Сиротенко					Этап 2.3- Жилой дом №6	ИД	6	
Произв. раб.	Закиров								
Произв. раб.	Поздняков								
ИП	Власов					Исполнительная схема № 5-ВК План 13-18 этажа с системами В 1, В 1-И, Т 3, Т 3-И, Т 4-И, К 1, К 2			Индивидуальный предприниматель Власов А.И.