




Данный чертёж является исполнительным. Отступлений нет. Ответственный исполнитель:
Индивидуальный предприниматель Власов А.И.

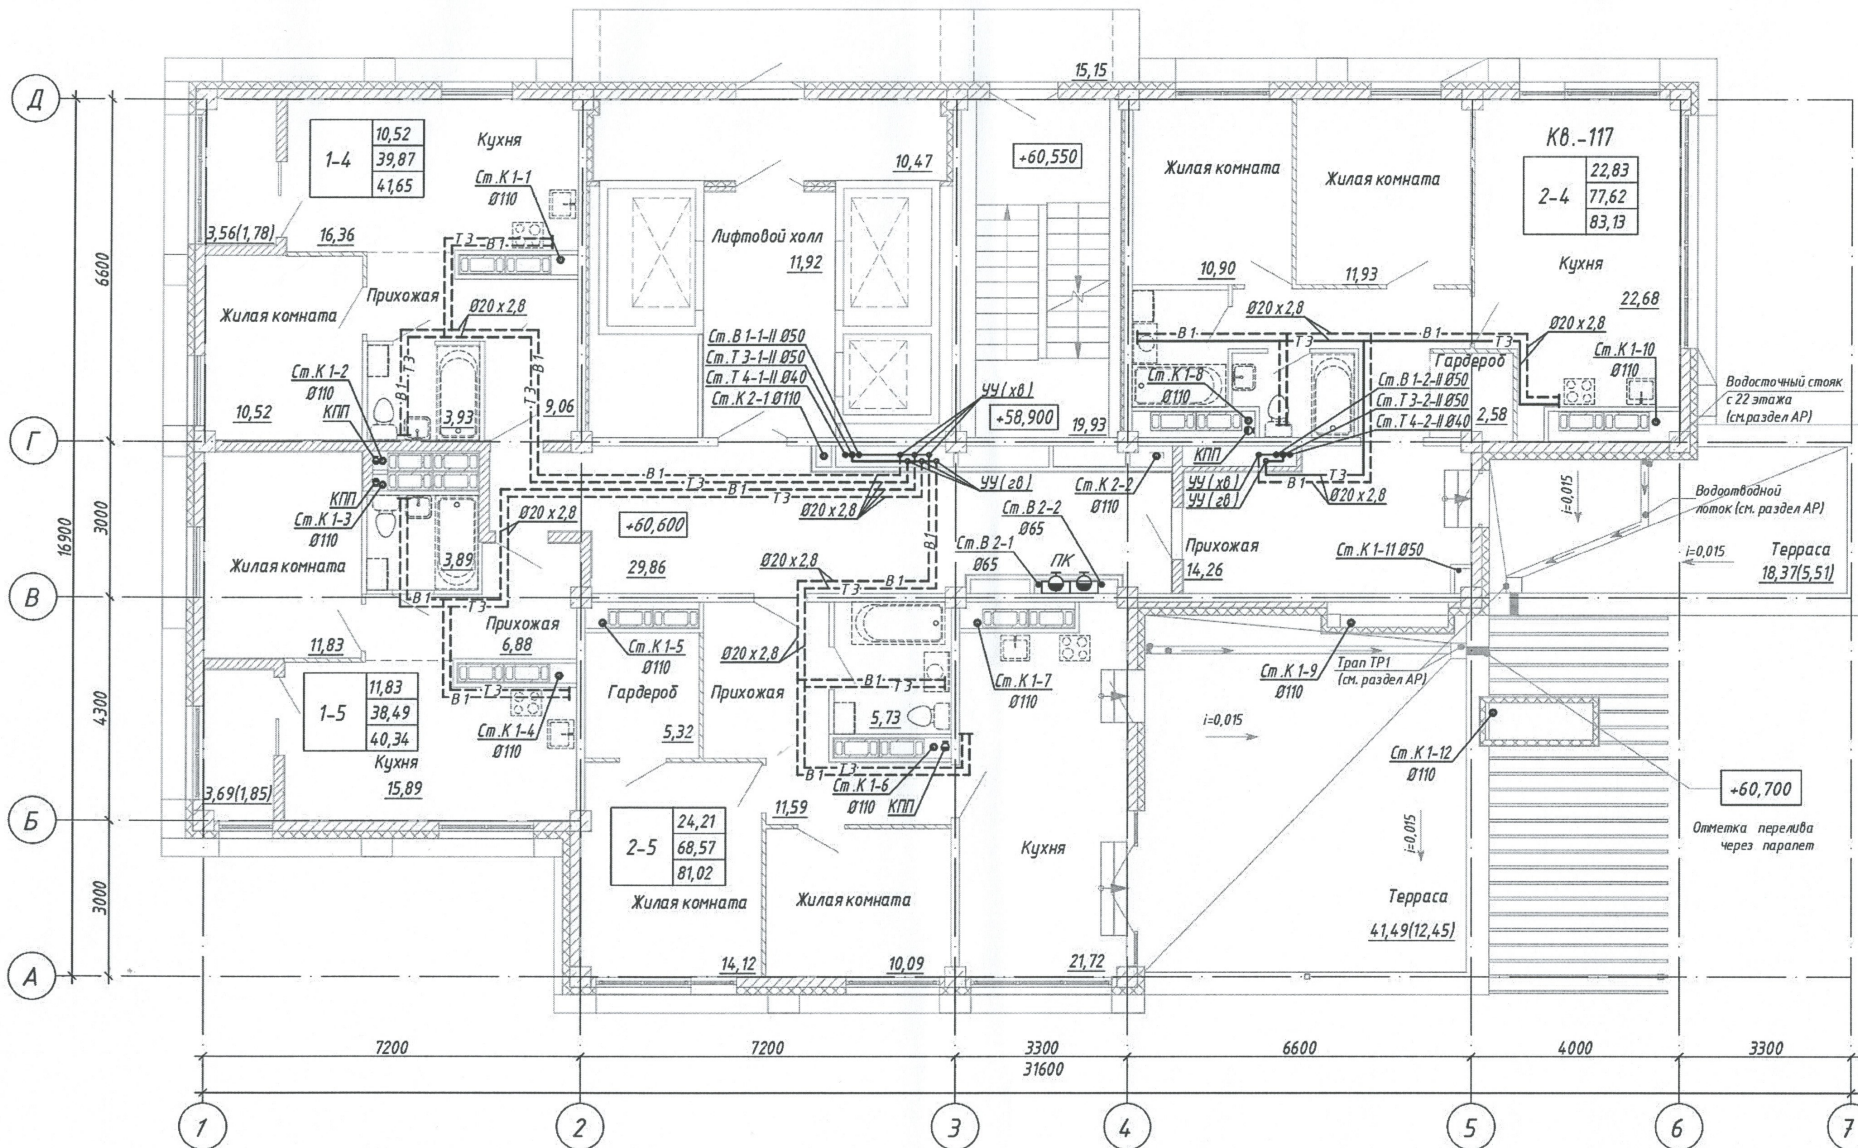

29-19-6-ВК			
Жилой комплекс в квартале 05_08_020 по ул. Профсоюзная в Ворошиловском районе г. Волгограда. (2-й этап - жилые дома №2, №5, №6, №7 и наземная автостоянка с пристроенным административно - офисным зданием)			
Должность	ФИО	Подпись	Дата
Вед. инж.	Сиротенко		
Произв. раб.	Закиров		
Произв. раб.	Поздняков		
ИП	Власов		
Этап 2.3 - Жилой дом №6		Стадия	Лист
		ИД	9
Исполнительная схема №8-ВК		Индивидуальный предприниматель Власов А.И.	
План 21 этажа с системами В1, В1-И, Т3, Т3-И, Т4-И, К1, К2			