План 1- го этажа с системами В1, В2, Т3, Т4, К1, К2

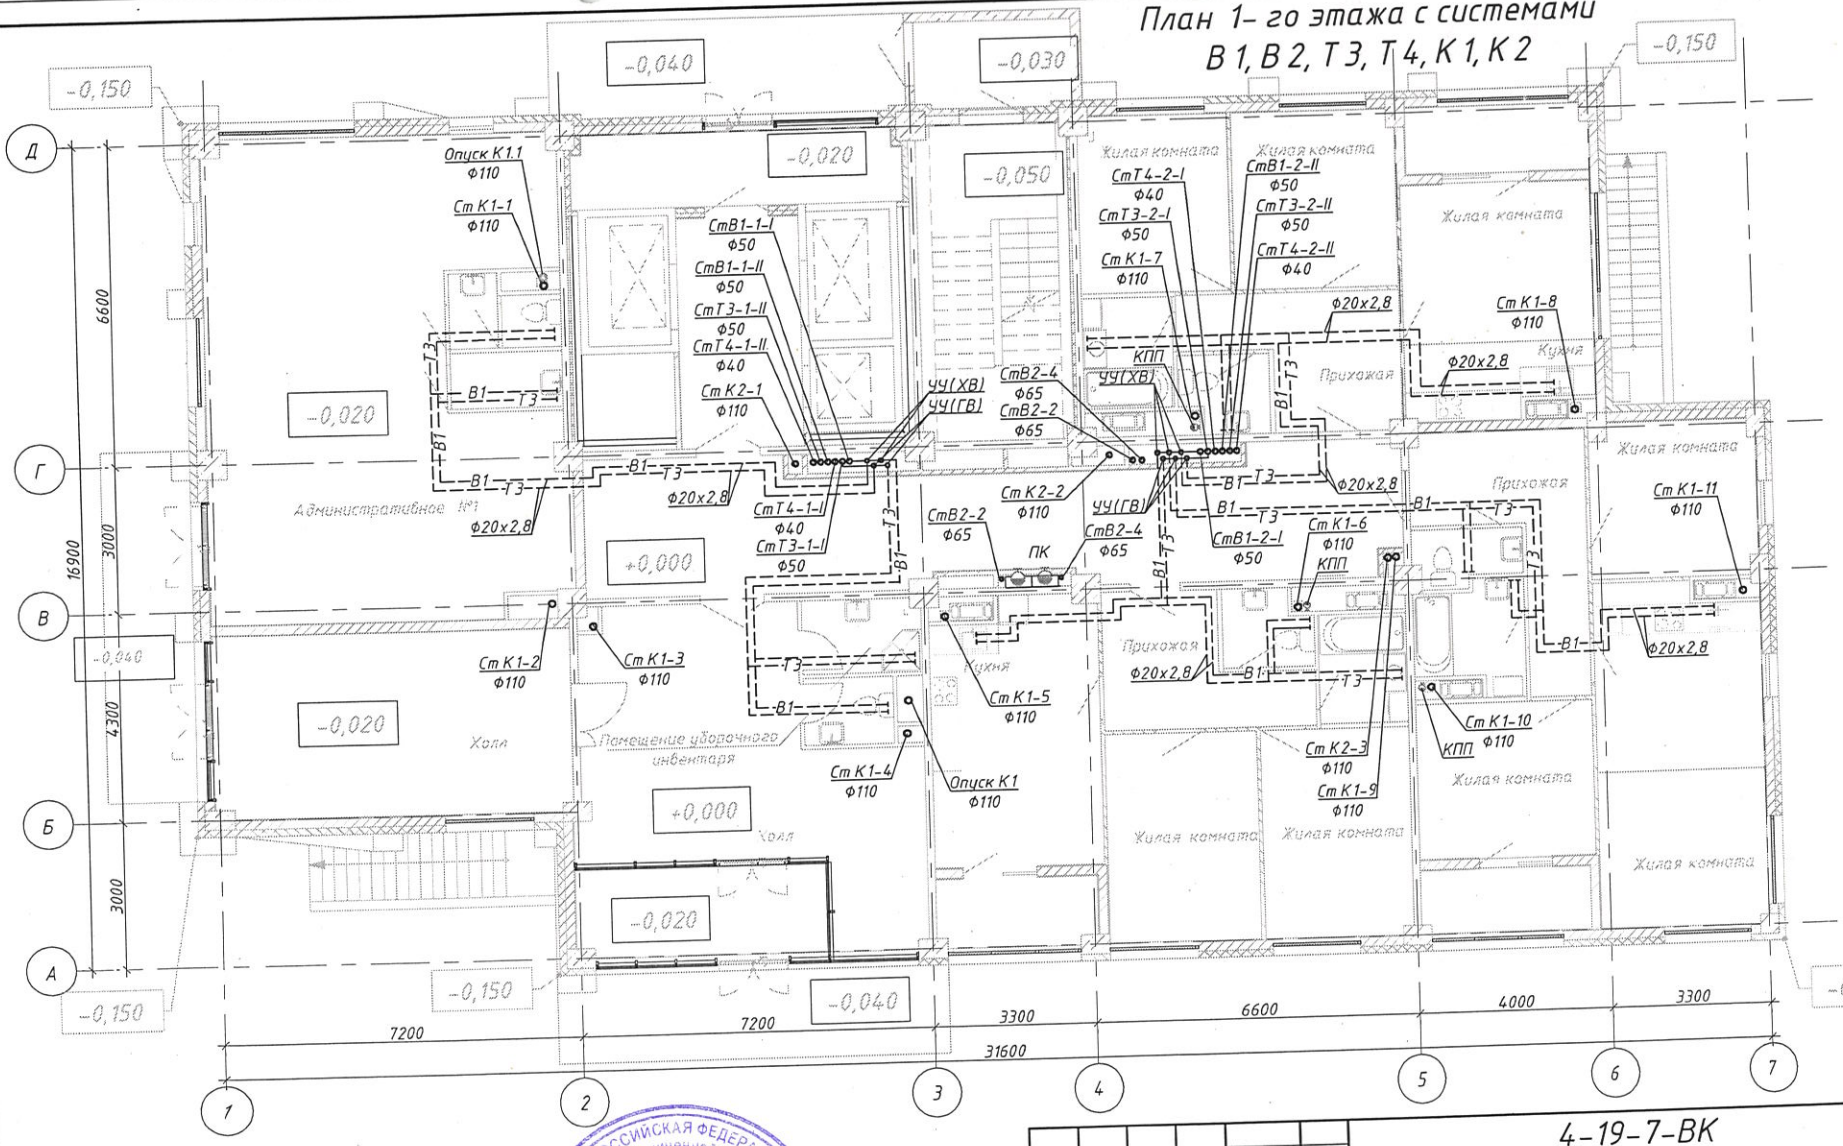

Данный чертеж является исполнительным.
Отклонений от проекта по геометрическим параметрам нет.
Ответственный за производство работ:
Прораб ООО «ТеплоГазМонтаж» _____ Котляров Н.Ф.

Изм.	Кол.уч	Лист	№ док	Подпись	Дата
Разработал		Горбатенкова			12.21
Проверил		Ярмошевич			12.21
Утвердил		Коробко			12.21
Н.контр.		Ярмошевич			12.21

4-19-7-ВК

Жилой комплекс в квартале 05_08_020 по ул. Профсоюзная в Ворошиловском районе г.Волгограда.(2-й этап- Жилые дома №2, №5, №6 ,№7 и надземная автостоянка с пристроенным административно-офисным зданием).

Стадия	Лист	Листов
Р	4	

Исполнительная схема № 3

План 1-го этажа с системами В1,В2,Т3,Т4,К1,К2

ООО "КЖ-ПРОЕКТ"

Формат А3

Взамен инв. №
Подпись и дата
Инв. N подл.

План 2-11-го этажа с системами В1, В2, Т3, Т4, К1, К2

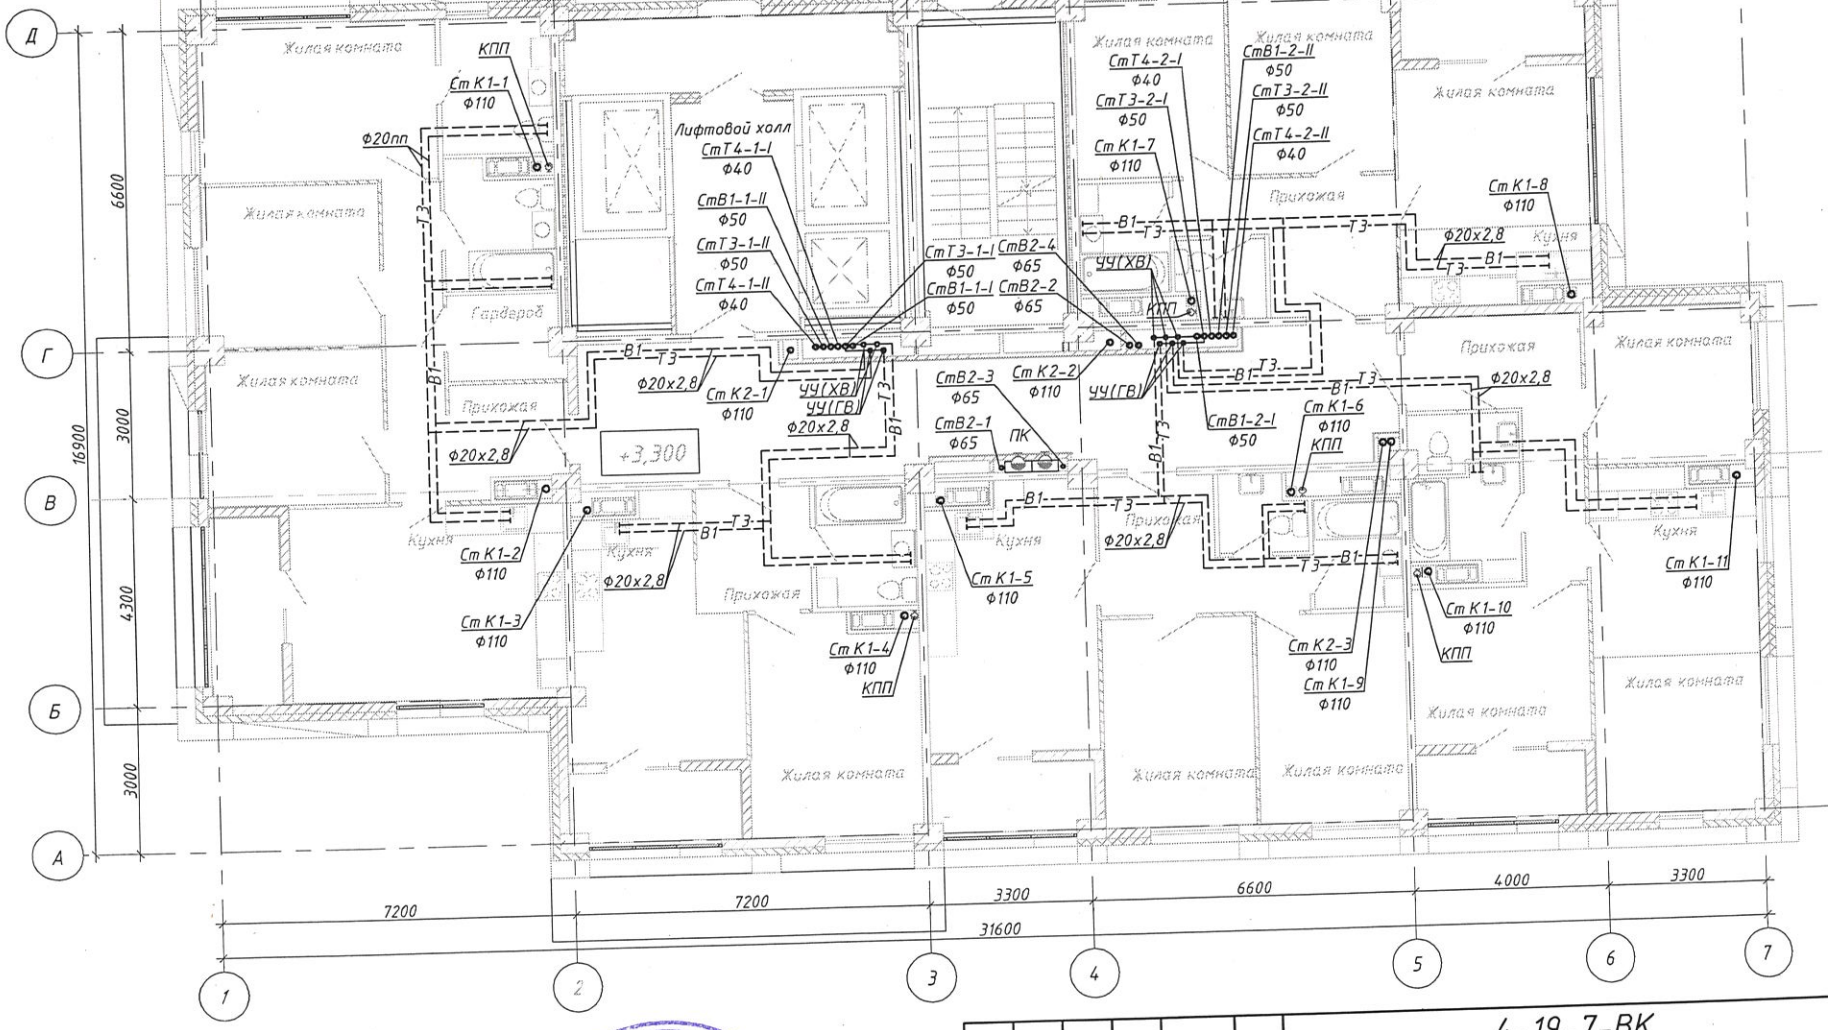

Данный чертеж является исполнительным.
Отклонений от проекта по геометрическим параметрам нет.
Ответственный за производство работ:
Прораб ООО «ТеплоГазМонтаж» _____ Котляров Н.Ф.

Изм.	Кол.уч.	Лист	№ док.	Подпись	Дата
Разработал		Горбатенкова			12.21
Проверил		Ярмошевич			12.21
Утвердил		Коробко			12.21
Н.контр.		Ярмошевич			12.21

4-19-7-ВК

Жилой комплекс в квартале 05_08_020 по ул. Профсоюзная в Ворошиловском районе г.Волгограда.(2-й этап- Жилые дома №2, №5, №6 ,№7 и надземная автостоянка с пристроенным административно-офисным зданием).

Исполнительная схема № 4

Стадия	Лист	Листов
Р	5	

План 2-11-го этажа с системами В1,В2,Т3,Т4,К1,К2

ООО "КЖ-ПРОЕКТ"

Формат А3

Взамен инв. №
Подпись и дата
Инв. N подл.

План 12-го этажа с системами В1, В2, Т3, Т4, К1, К2

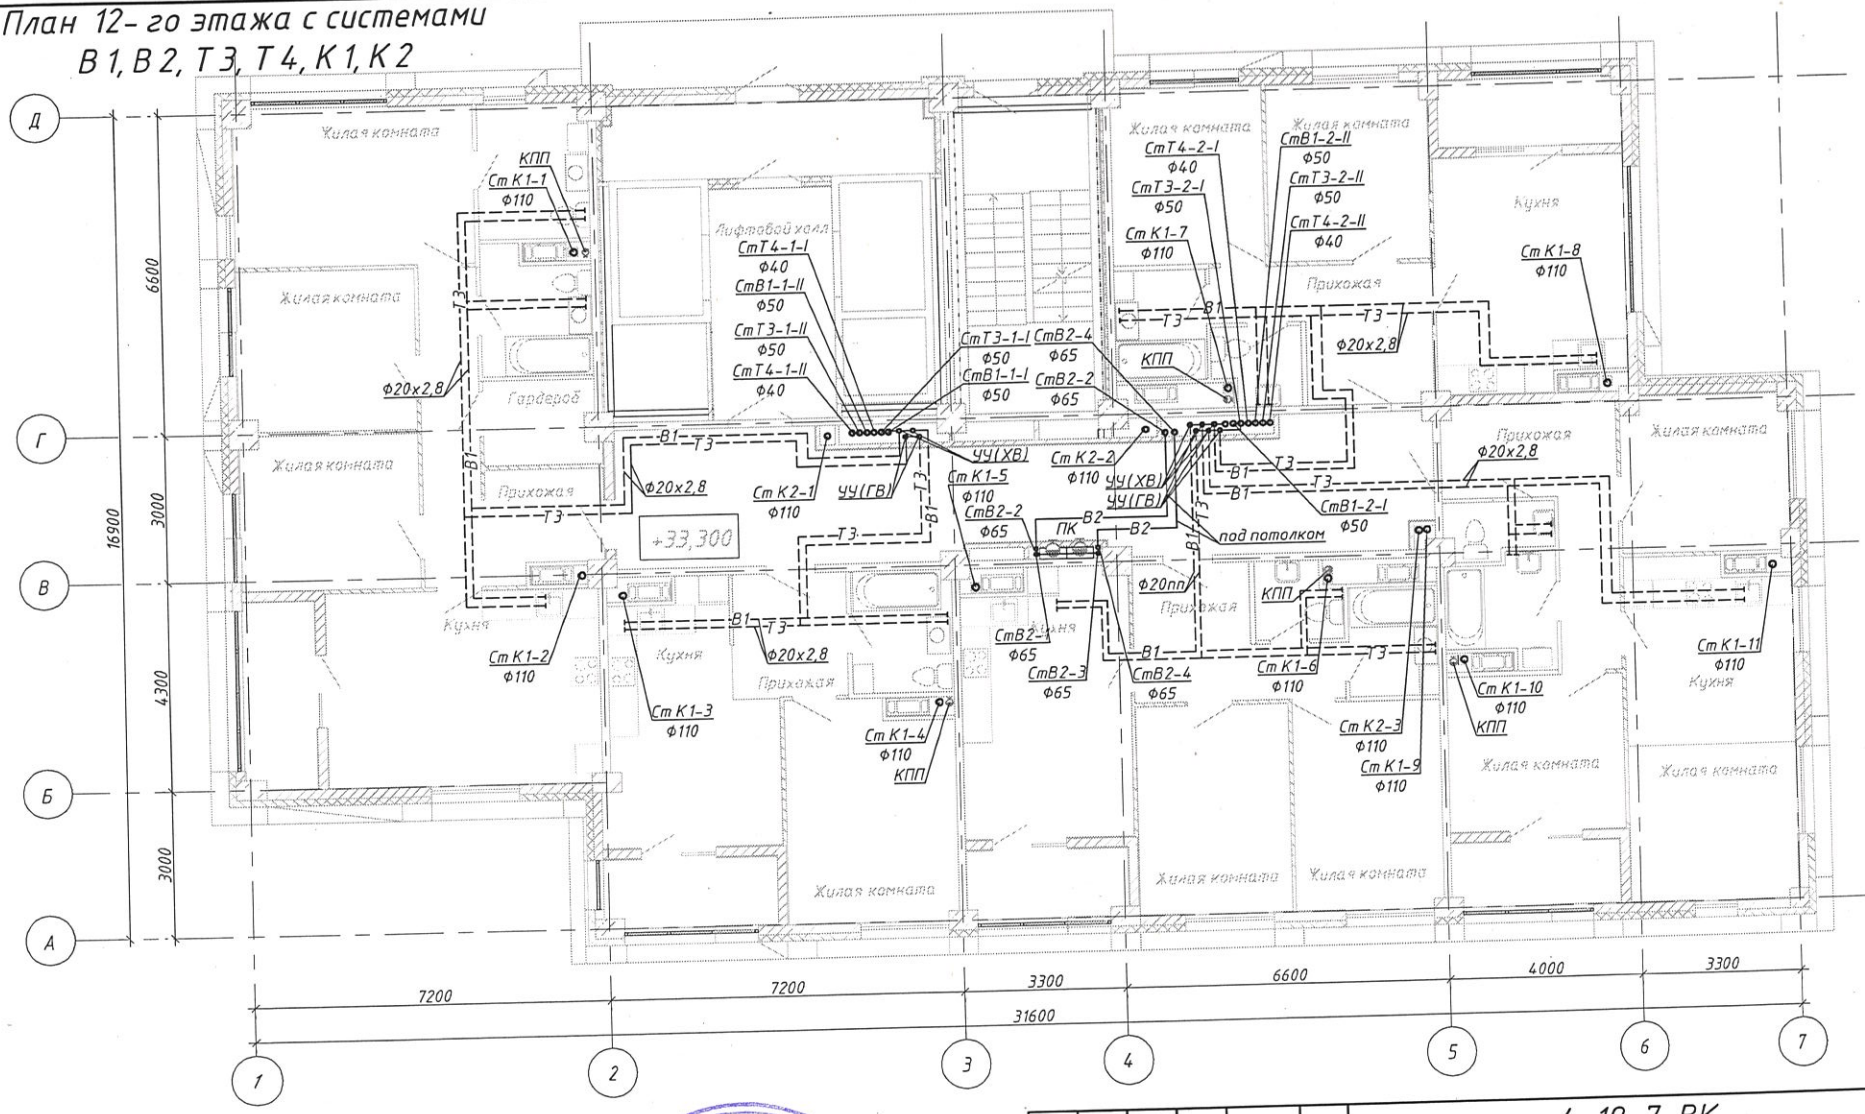

Данный чертеж является исполнительным.
Отклонений от проекта по геометрическим параметрам нет.
Ответственный за производство работ:
Прораб ООО «ТеплоГазМонтаж»_____ Котляров Н.Ф.

Изм.	Кол.уч	Лист	№ док	Подпись	Дата
Разработал		Горбатенкова			12.21
Проверил		Ярмошевич			12.21
Утвердил		Коробко			12.21
Н.контр.		Ярмошевич			12.21

4-19-7-ВК

Жилой комплекс в квартале 05_08_020 по ул. Профсоюзная в Ворошиловском районе г.Волгограда.(2-й этап- Жилые дома №2, №5, №6 ,№7 и надземная автостоянка с пристроенным административно-офисным зданием).

Стадия	Лист	Листов
Р	6	

Исполнительная схема № 5

План 12-го этажа с системами В1,В2,Т3,Т4,К1,К2

ООО "КЖ-ПРОЕКТ"

Формат А3

Взамен инв. №
Подпись и дата
Инв. N подл.

План 13-18-го этажа с системами В1, В2, Т3, Т4, К1, К2

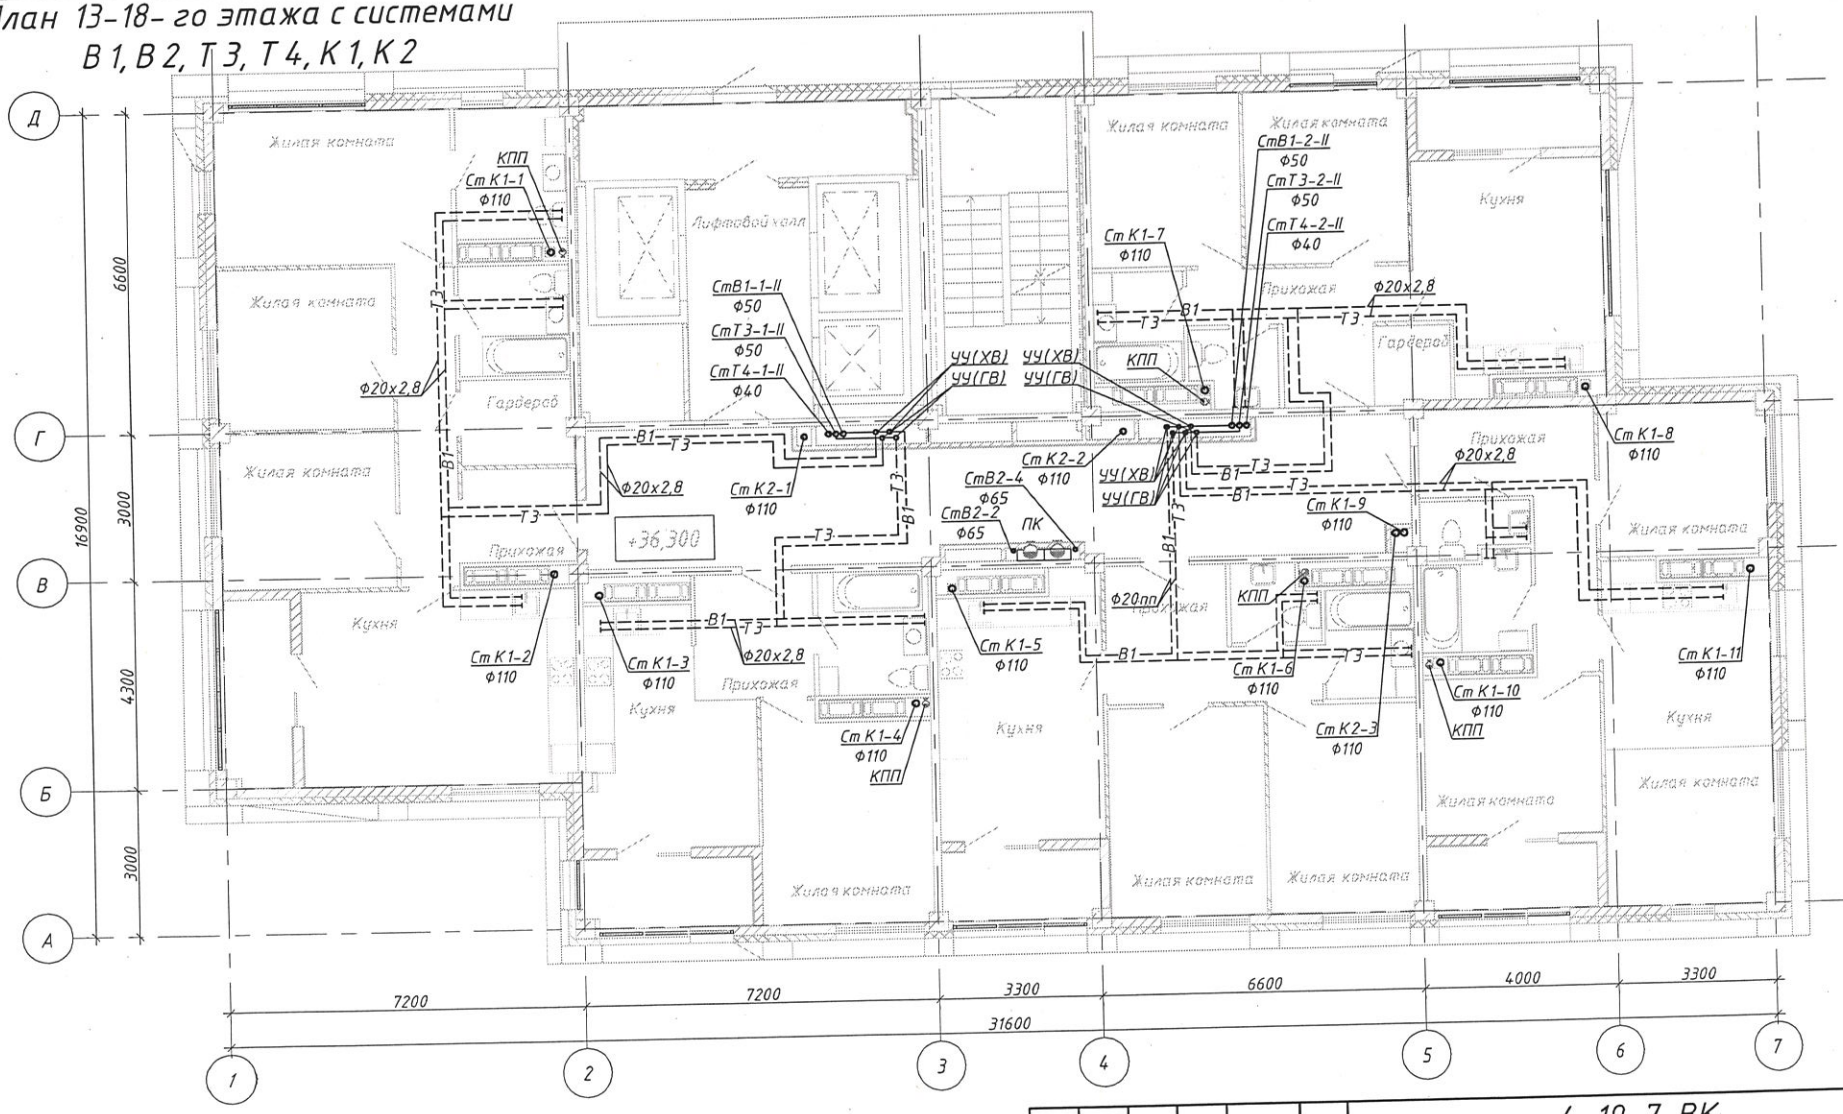

Данный чертеж является исполнительным.
Отклонений от проекта по геометрическим параметрам нет.
Ответственный за производство работ:
Прораб ООО «ТеплоГазМонтаж»_____ Котляров Н.Ф.

Изм.	Кол.уч	Лист	№ док	Подпись	Дата
Разработал		Гарбатенкова			12.21
Проверил		Ярмошевич			12.21
Утвердил		Коробко			12.21
Н.контр.		Ярмошевич			12.21

4-19-7-ВК

Жилой комплекс в квартале 05_08_020 по ул. Профсоюзная в Ворошиловском районе г.Волгограда.(2-й этап- Жилые дома №2, №5, №6 ,№7 и надземная автостоянка с пристроенным административно-офисным зданием).

Стадия	Лист	Листов
Р	7	

Исполнительная схема № 6

План 13-18-го этажа с системами В1,В2,Т3,Т4,К1,К2

ООО "КЖ-ПРОЕКТ"

Формат А3

Взамен инв. №
Подпись и дата
Инв. N подл.

План 19-го этажа с системами В1, В2, Т3, Т4, К1, К2

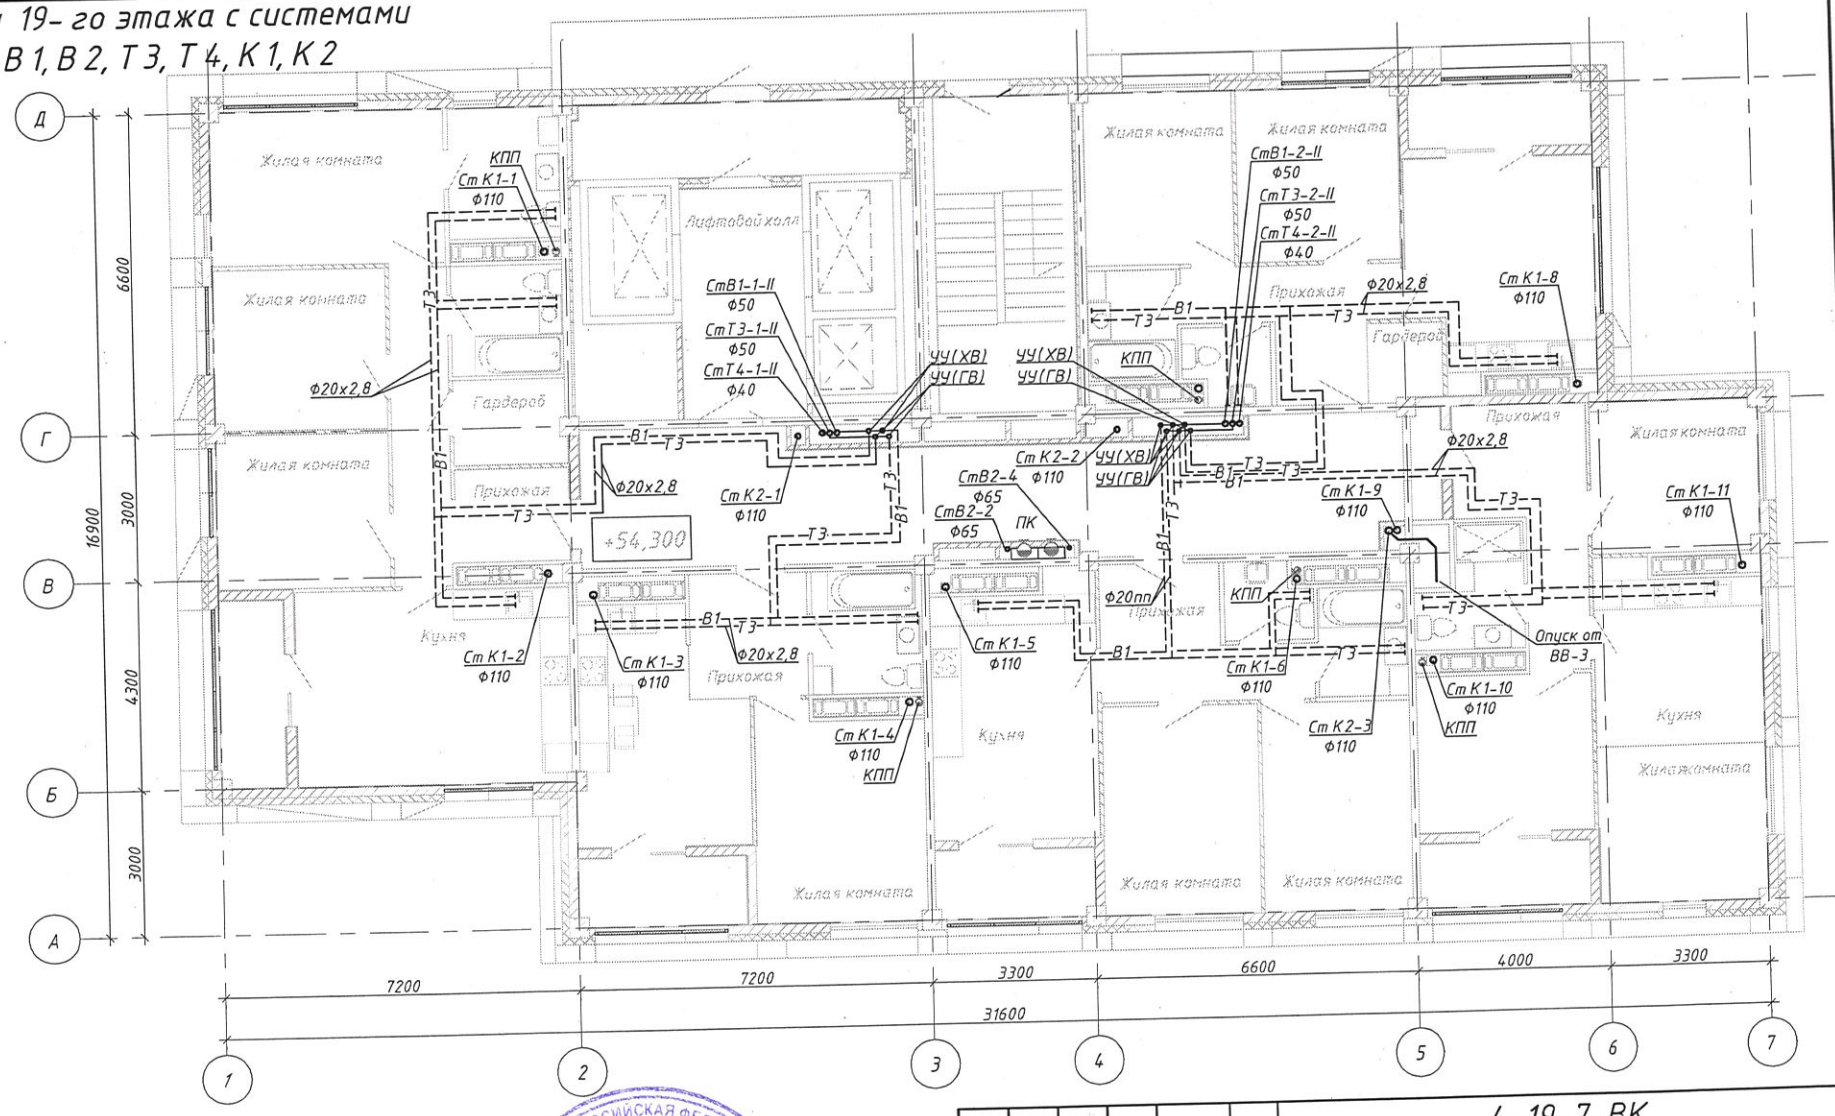

Данный чертеж является исполнительным.
Отклонений от проекта по геометрическим параметрам нет.
Ответственный за производство работ:
Прораб ООО «ТеплоГазМонтаж» _____ Котляров Н.Ф.

Изм.	Кол.уч	Лист	№ док	Подпись	Дата
Разработал		Гарбатенкова			12.21
Проверил		Ярмошевич			12.21
Утвердил		Коробко			12.21
Н.контр.		Ярмошевич			12.21

4-19-7-ВК

Жилой комплекс в квартале 05_08_020 по ул. Профсоюзная в Ворошиловском районе г.Волгограда.(2-й этап- Жилые дома №2, №5, №6 ,№7 и надземная автостоянка с пристроенным административно-офисным зданием).

Исполнительная схема № 7

Стадия	Лист	Листов
Р	8	

План 19-го этажа с системами В1,В2,Т3,Т4,К1,К2

ООО "КЖ-ПРОЕКТ"

Формат А3

Взамен инв. №

Подпись и дата

Инв. N подл.

План 20-го этажа с системами В1, В2, Т3, Т4, К1, К2

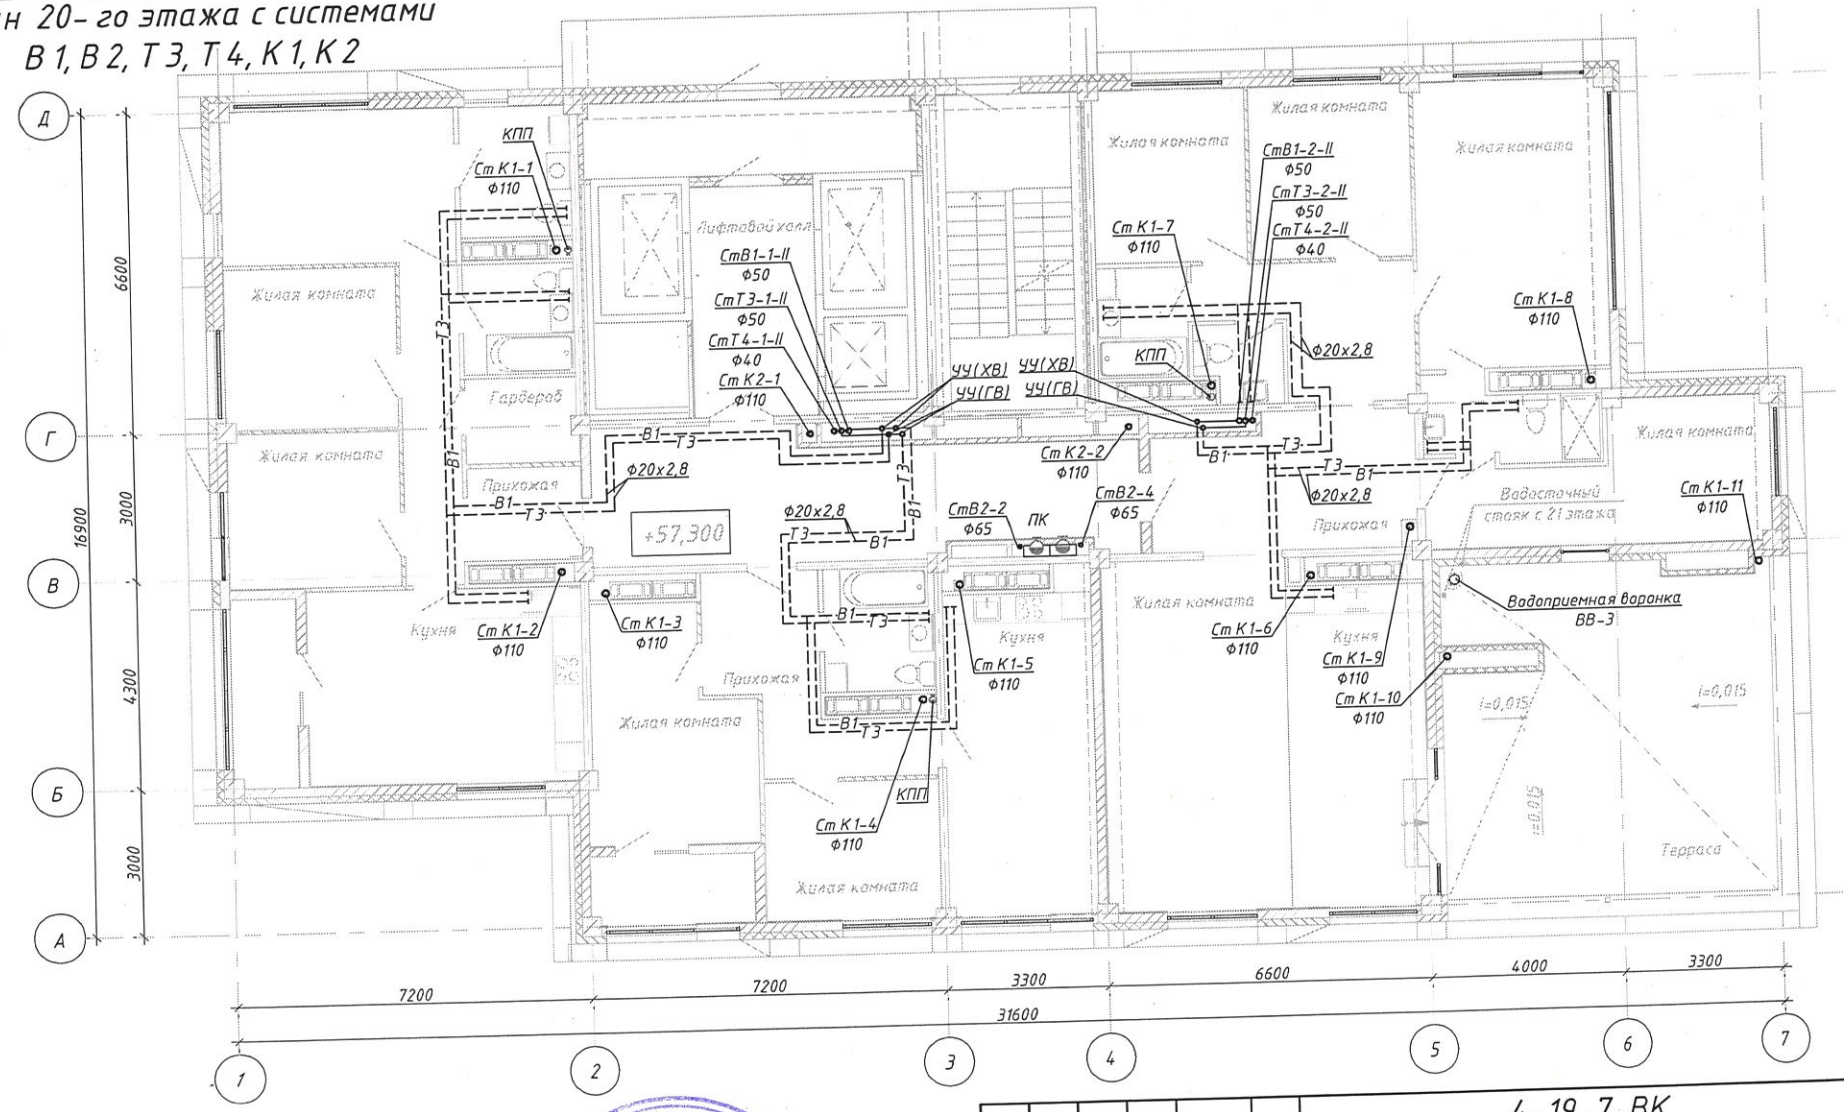

Данный чертеж является исполнительным.
Отклонений от проекта по геометрическим параметрам нет.
Ответственный за производство работ:
Прораб ООО «ТеплоГазМонтаж»_____ Котляров Н.Ф.

Изм.	Кол.уч.	Лист	№ док	Подпись	Дата
Разработал		Горбатенкова			12.21
Проверил		Ярмошевич			12.21
Утвердил		Коробко			12.21
Н.контр.		Ярмошевич			12.21

4-19-7-ВК

Жилой комплекс в квартале 05_08_020 по ул. Профсоюзная в Ворошиловском районе г.Волгограда.(2-й этап- Жилые дома №2, №5, №6 ,№7 и надземная автостоянка с пристроенным административно-офисным зданием).

Исполнительная схема № 8	Стадия	Лист	Листов
	Р	9	

План 20-го этажа с системами В1,В2,Т3,Т4,К1,К2

ООО "КЖ-ПРОЕКТ"

Формат А3

Взамен инв. №
Подпись и дата
Инв. N подл.

План 21- го этажа с системами
В 1, В 2, Т 3, Т 4, К 1, К 2

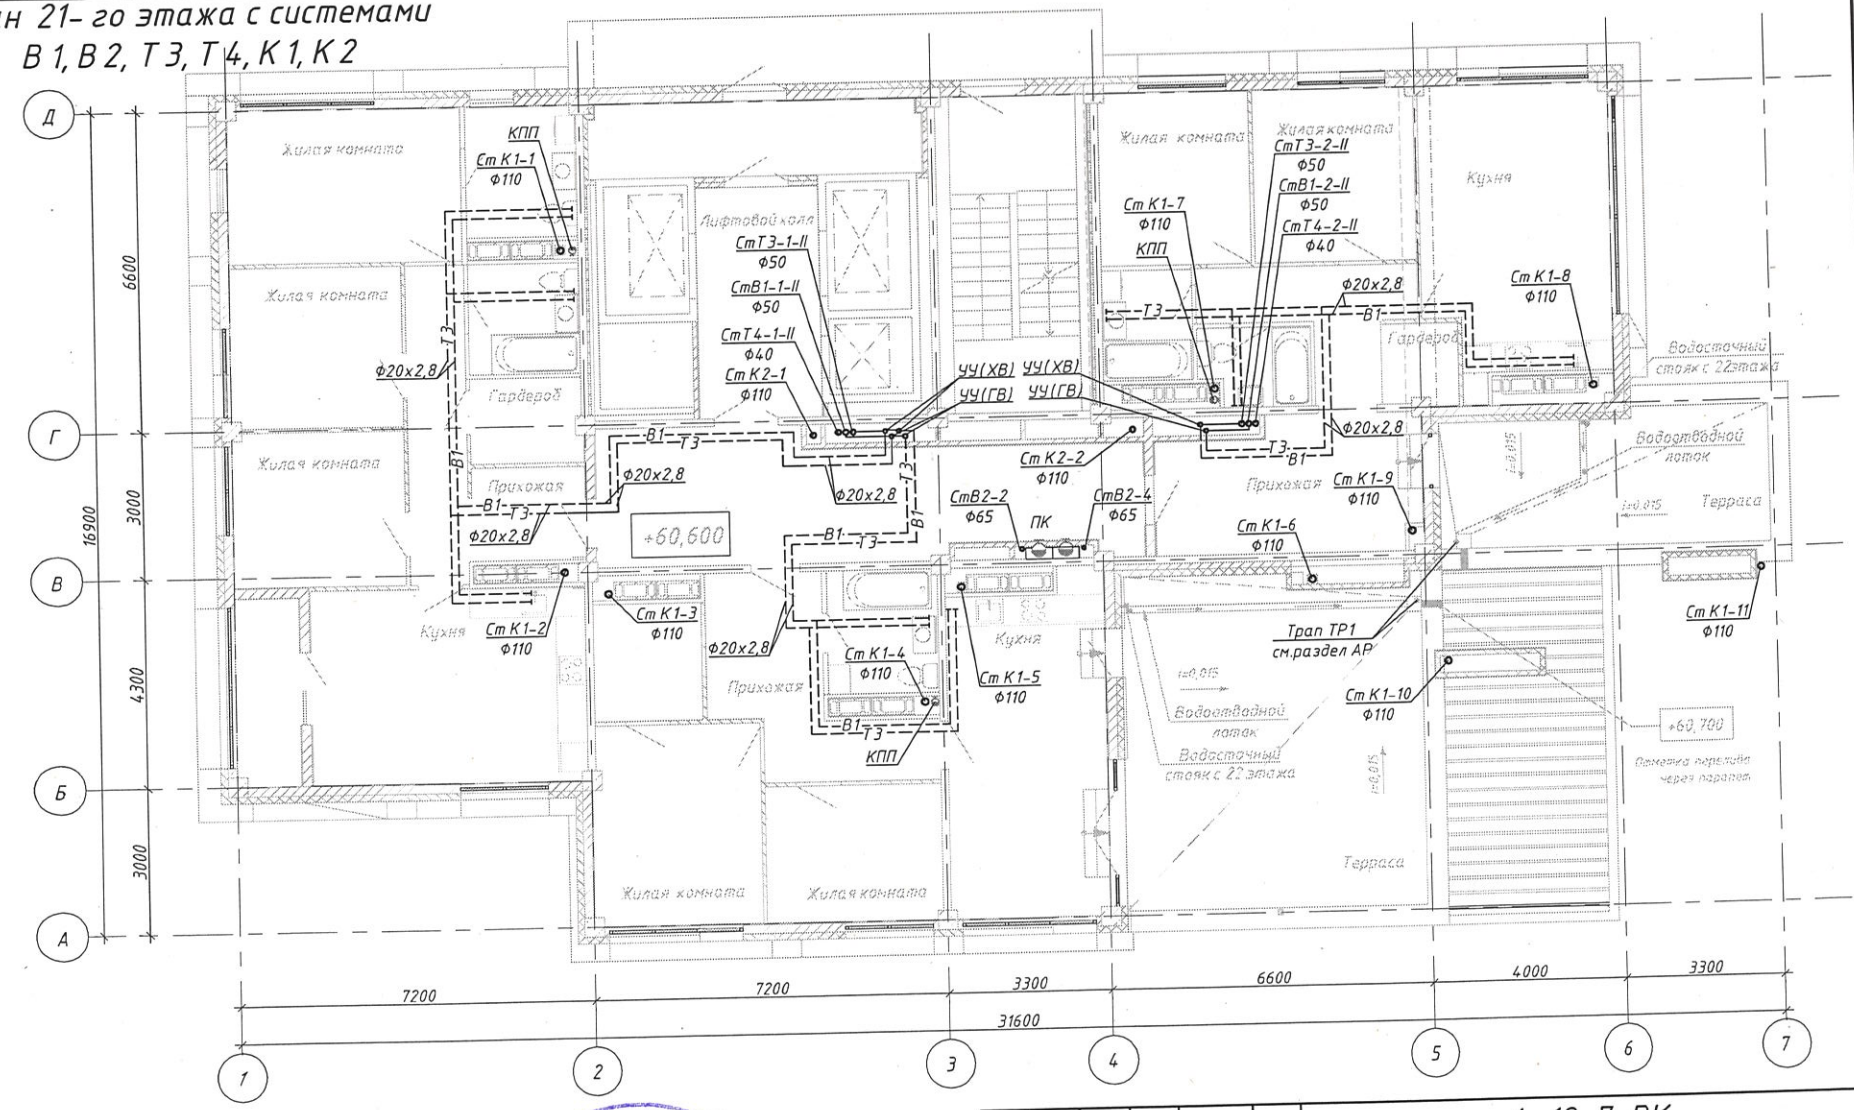

Данный чертеж является исполнительным.
Отклонений от проекта по геометрическим параметрам нет.
Ответственный за производство работ:
Прораб ООО «ТеплоГазМонтаж»_____ Котляров Н.Ф.

Изм.	Кол.уч.	Лист	№ док	Подпись	Дата
Разработал		Горбатенкова			12.21
Проверил		Ярмошевич			12.21
Утвердил		Коробко			12.21
Н.контр.		Ярмошевич			12.21

4-19-7-ВК

Жилой комплекс в квартале 05_08_020 по ул. Профсоюзная в Ворошиловском районе г.Волгограда.(2-й этап- Жилые дома №2, №5, №6 ,№7 и надземная автостоянка с пристроенным административно-офисным зданием).

Исполнительная схема № 9

Стадия	Лист	Листов
Р	10	

План 21-го этажа с системами В1,В2,Т3,Т4,К1,К2

ООО "КЖ-ПРОЕКТ"

Формат А3

Взамен инв. №
Подпись и дата
Инв. N подл.

План 22-го этажа с системами
В1, В2, Т3, Т4, К1, К2

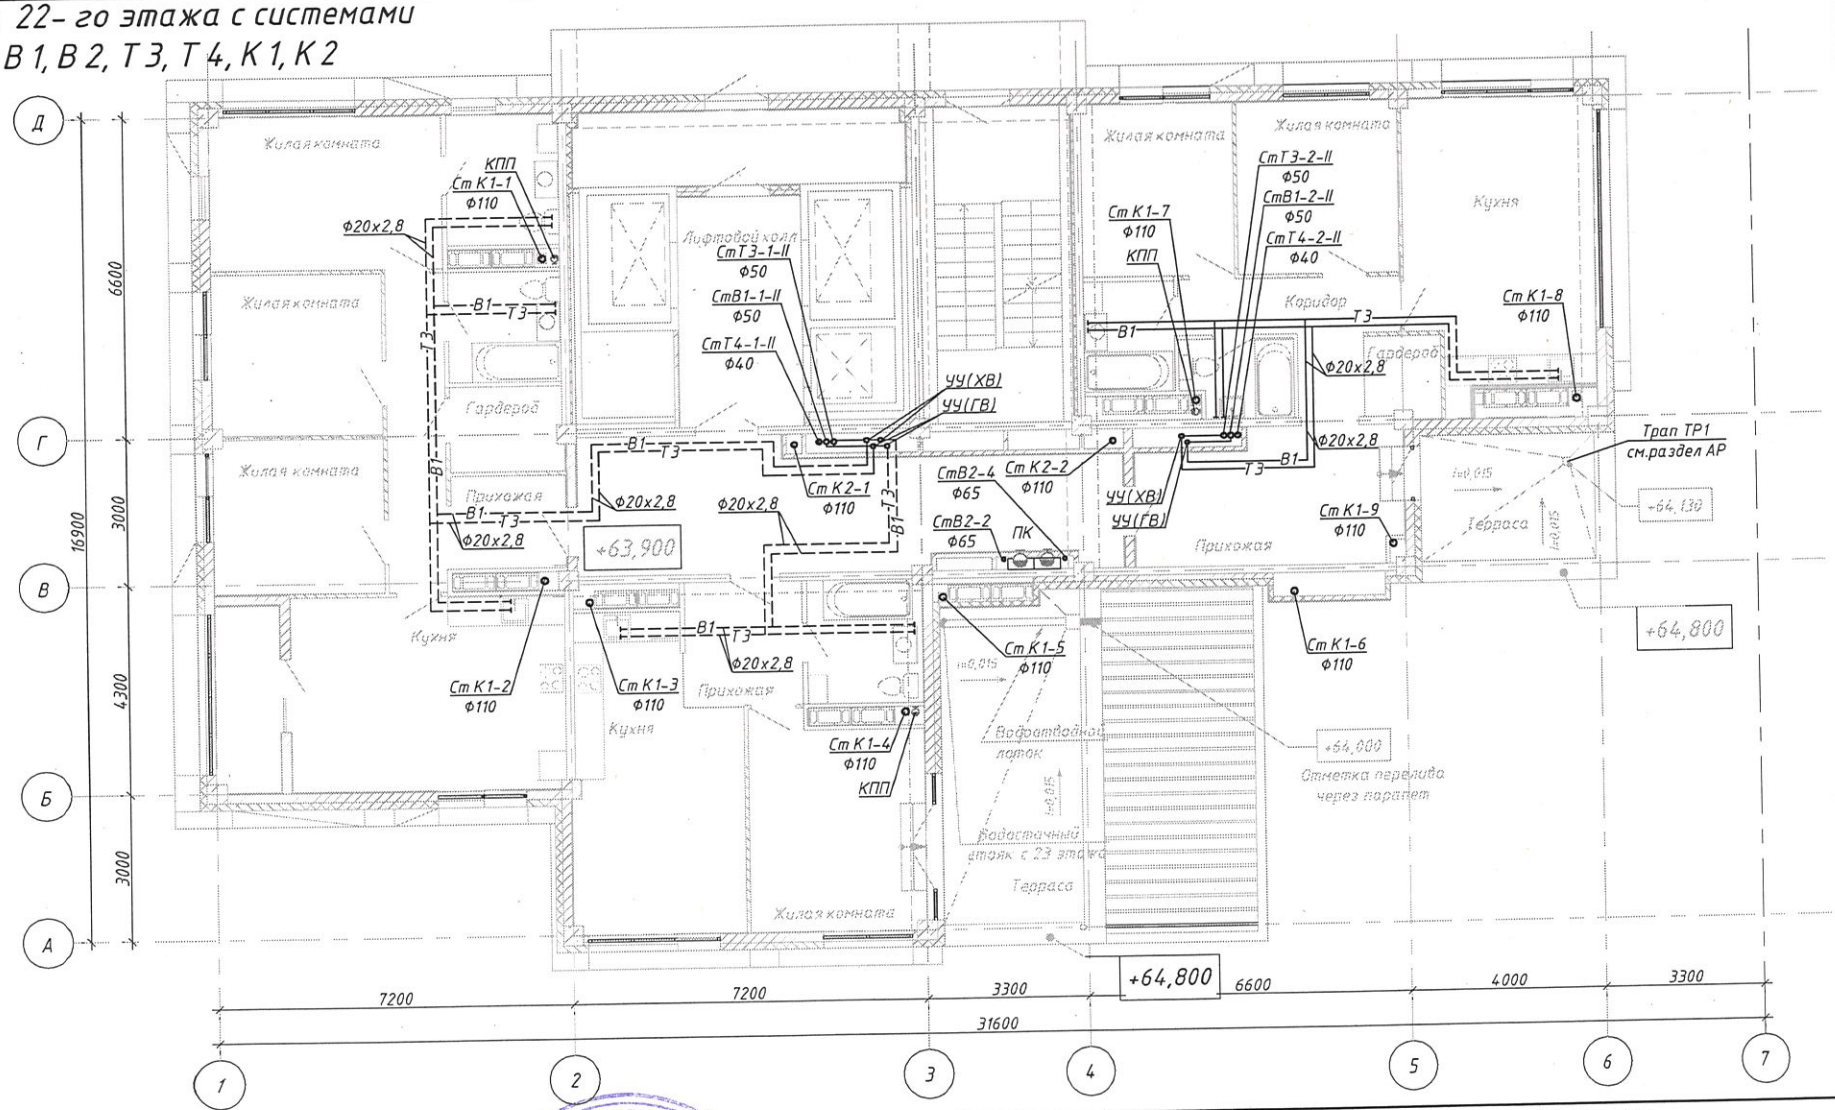

Данный чертеж является исполнительным.
Отклонений от проекта по геометрическим параметрам нет.
Ответственный за производство работ:
Прораб ООО «ТеплоГазМонтаж»_____ Котляров Н.Ф.

"ТеплоГазМонтаж"

Изм.	Кол.уч.	Лист	№ док.	Подпись	Дата
Разработал		Горбатенкова			12.21
Проверил		Ярмошевич			12.21
Утвердил		Коробко			12.21
Н.контр.		Ярмошевич			12.21

4-19-7-ВК

Жилой комплекс в квартале 05_08_020 по ул. Профсоюзная в Ворошиловском районе г.Волгограда.(2-й этап- Жилые дома №2, №5, №6 ,№7 и надземная автостоянка с пристроенным административно-офисным зданием).

Исполнительная схема № 10

Стадия	Лист	Листов
Р	11	

План 22-го этажа с системами В1,В2,Т3,Т4,К1,К2

ООО "КЖ-ПРОЕКТ"

Формат А3

Взамен инв. №
Подпись и дата
Инв. № подл.

План 23- го этажа с системами
В1, В2, Т3, Т4, К1, К2

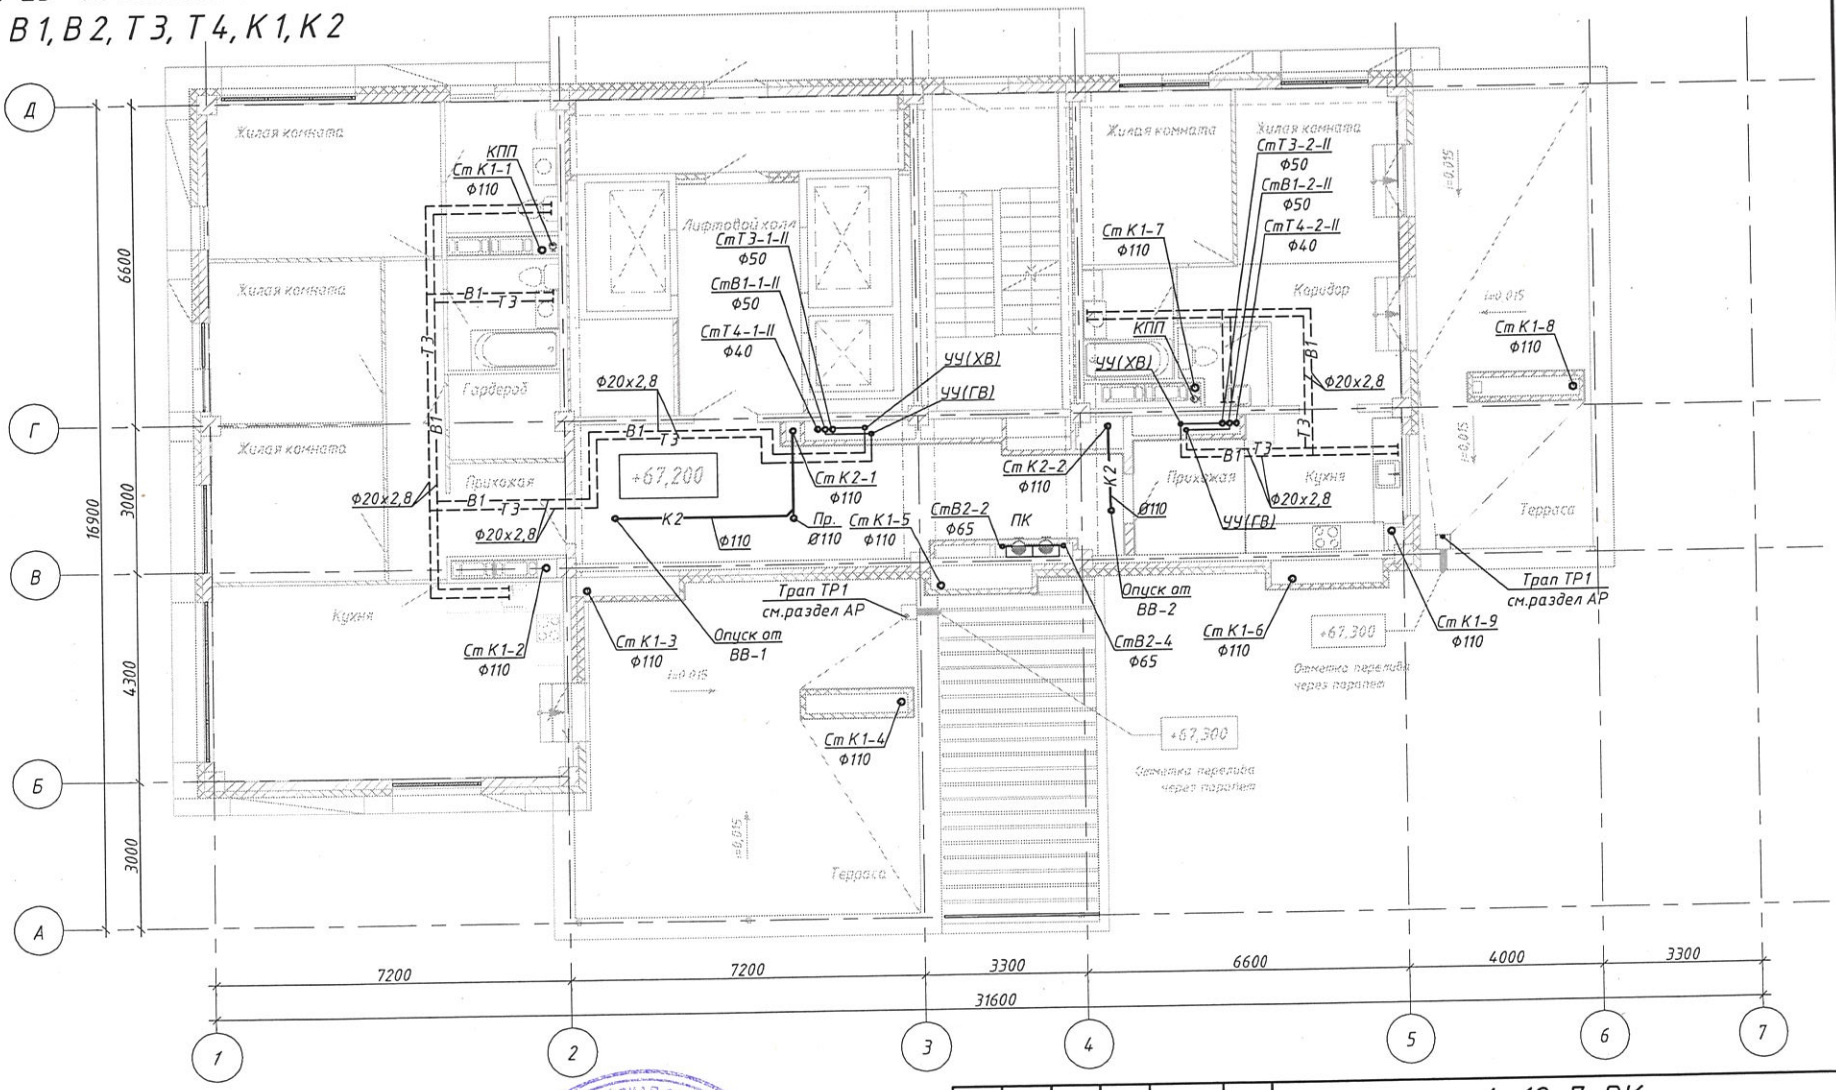

Данный чертеж является исполнительным.
Отклонений от проекта по геометрическим параметрам нет.
Ответственный за производство работ:
Прораб ООО «ТеплоГазМонтаж» _____ Котляров Н.Ф.

"ТеплоГазМонтаж"

Изм.	Кол.уч.	Лист	№ док	Подпись	Дата
Разработал		Горбатенкова			12.21
Проверил		Ярмошевич			12.21
Утвердил		Коробко			12.21
Н.контр.		Ярмошевич			12.21

4-19-7-ВК

Жилой комплекс в квартале 05_08_020 по ул. Профсоюзная в Ворошиловском районе г.Волгограда.(2-й этап- Жилые дома №2, №5, №6 ,№7 и надземная автостоянка с пристроенным административно-офисным зданием).

Исполнительная схема № 11

Стадия	Лист	Листов
Р	12	

План 23-го этажа с системами В1,В2,Т3,Т4,К1,К2

ООО "КЖ-ПРОЕКТ"

Взамен инв. №
Подпись и дата
Инв. N подл.

Формат А3